



1

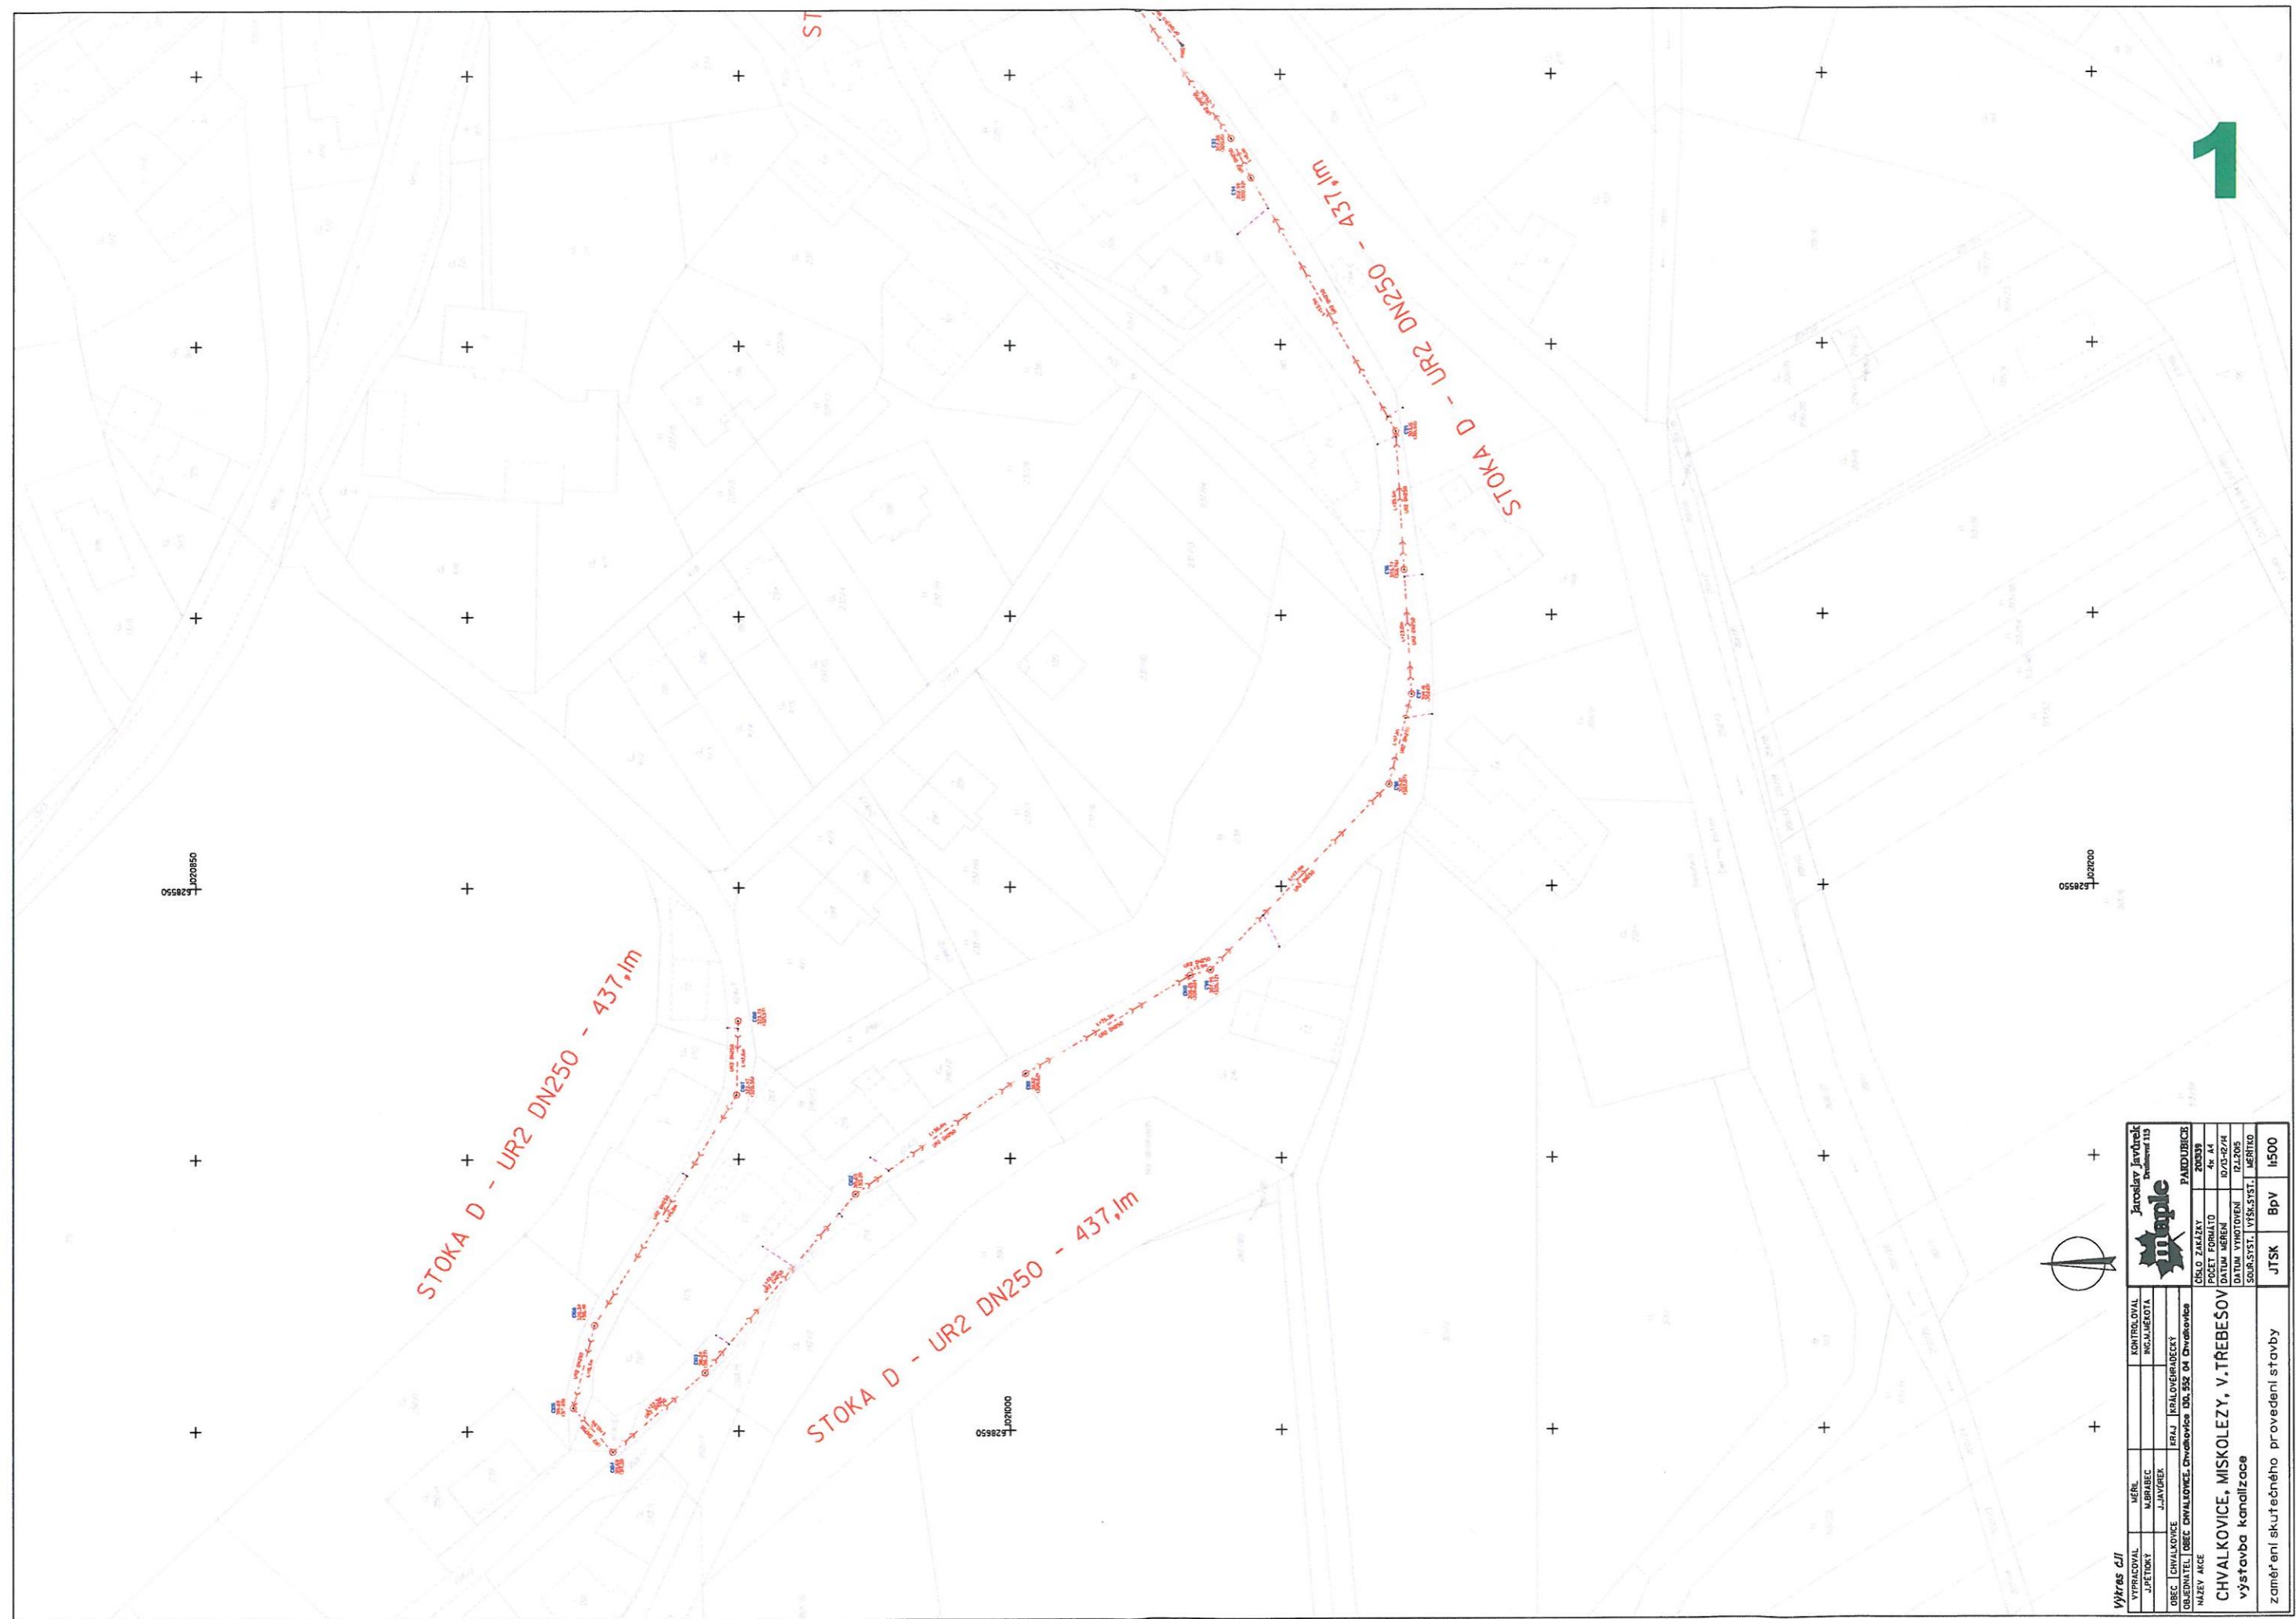

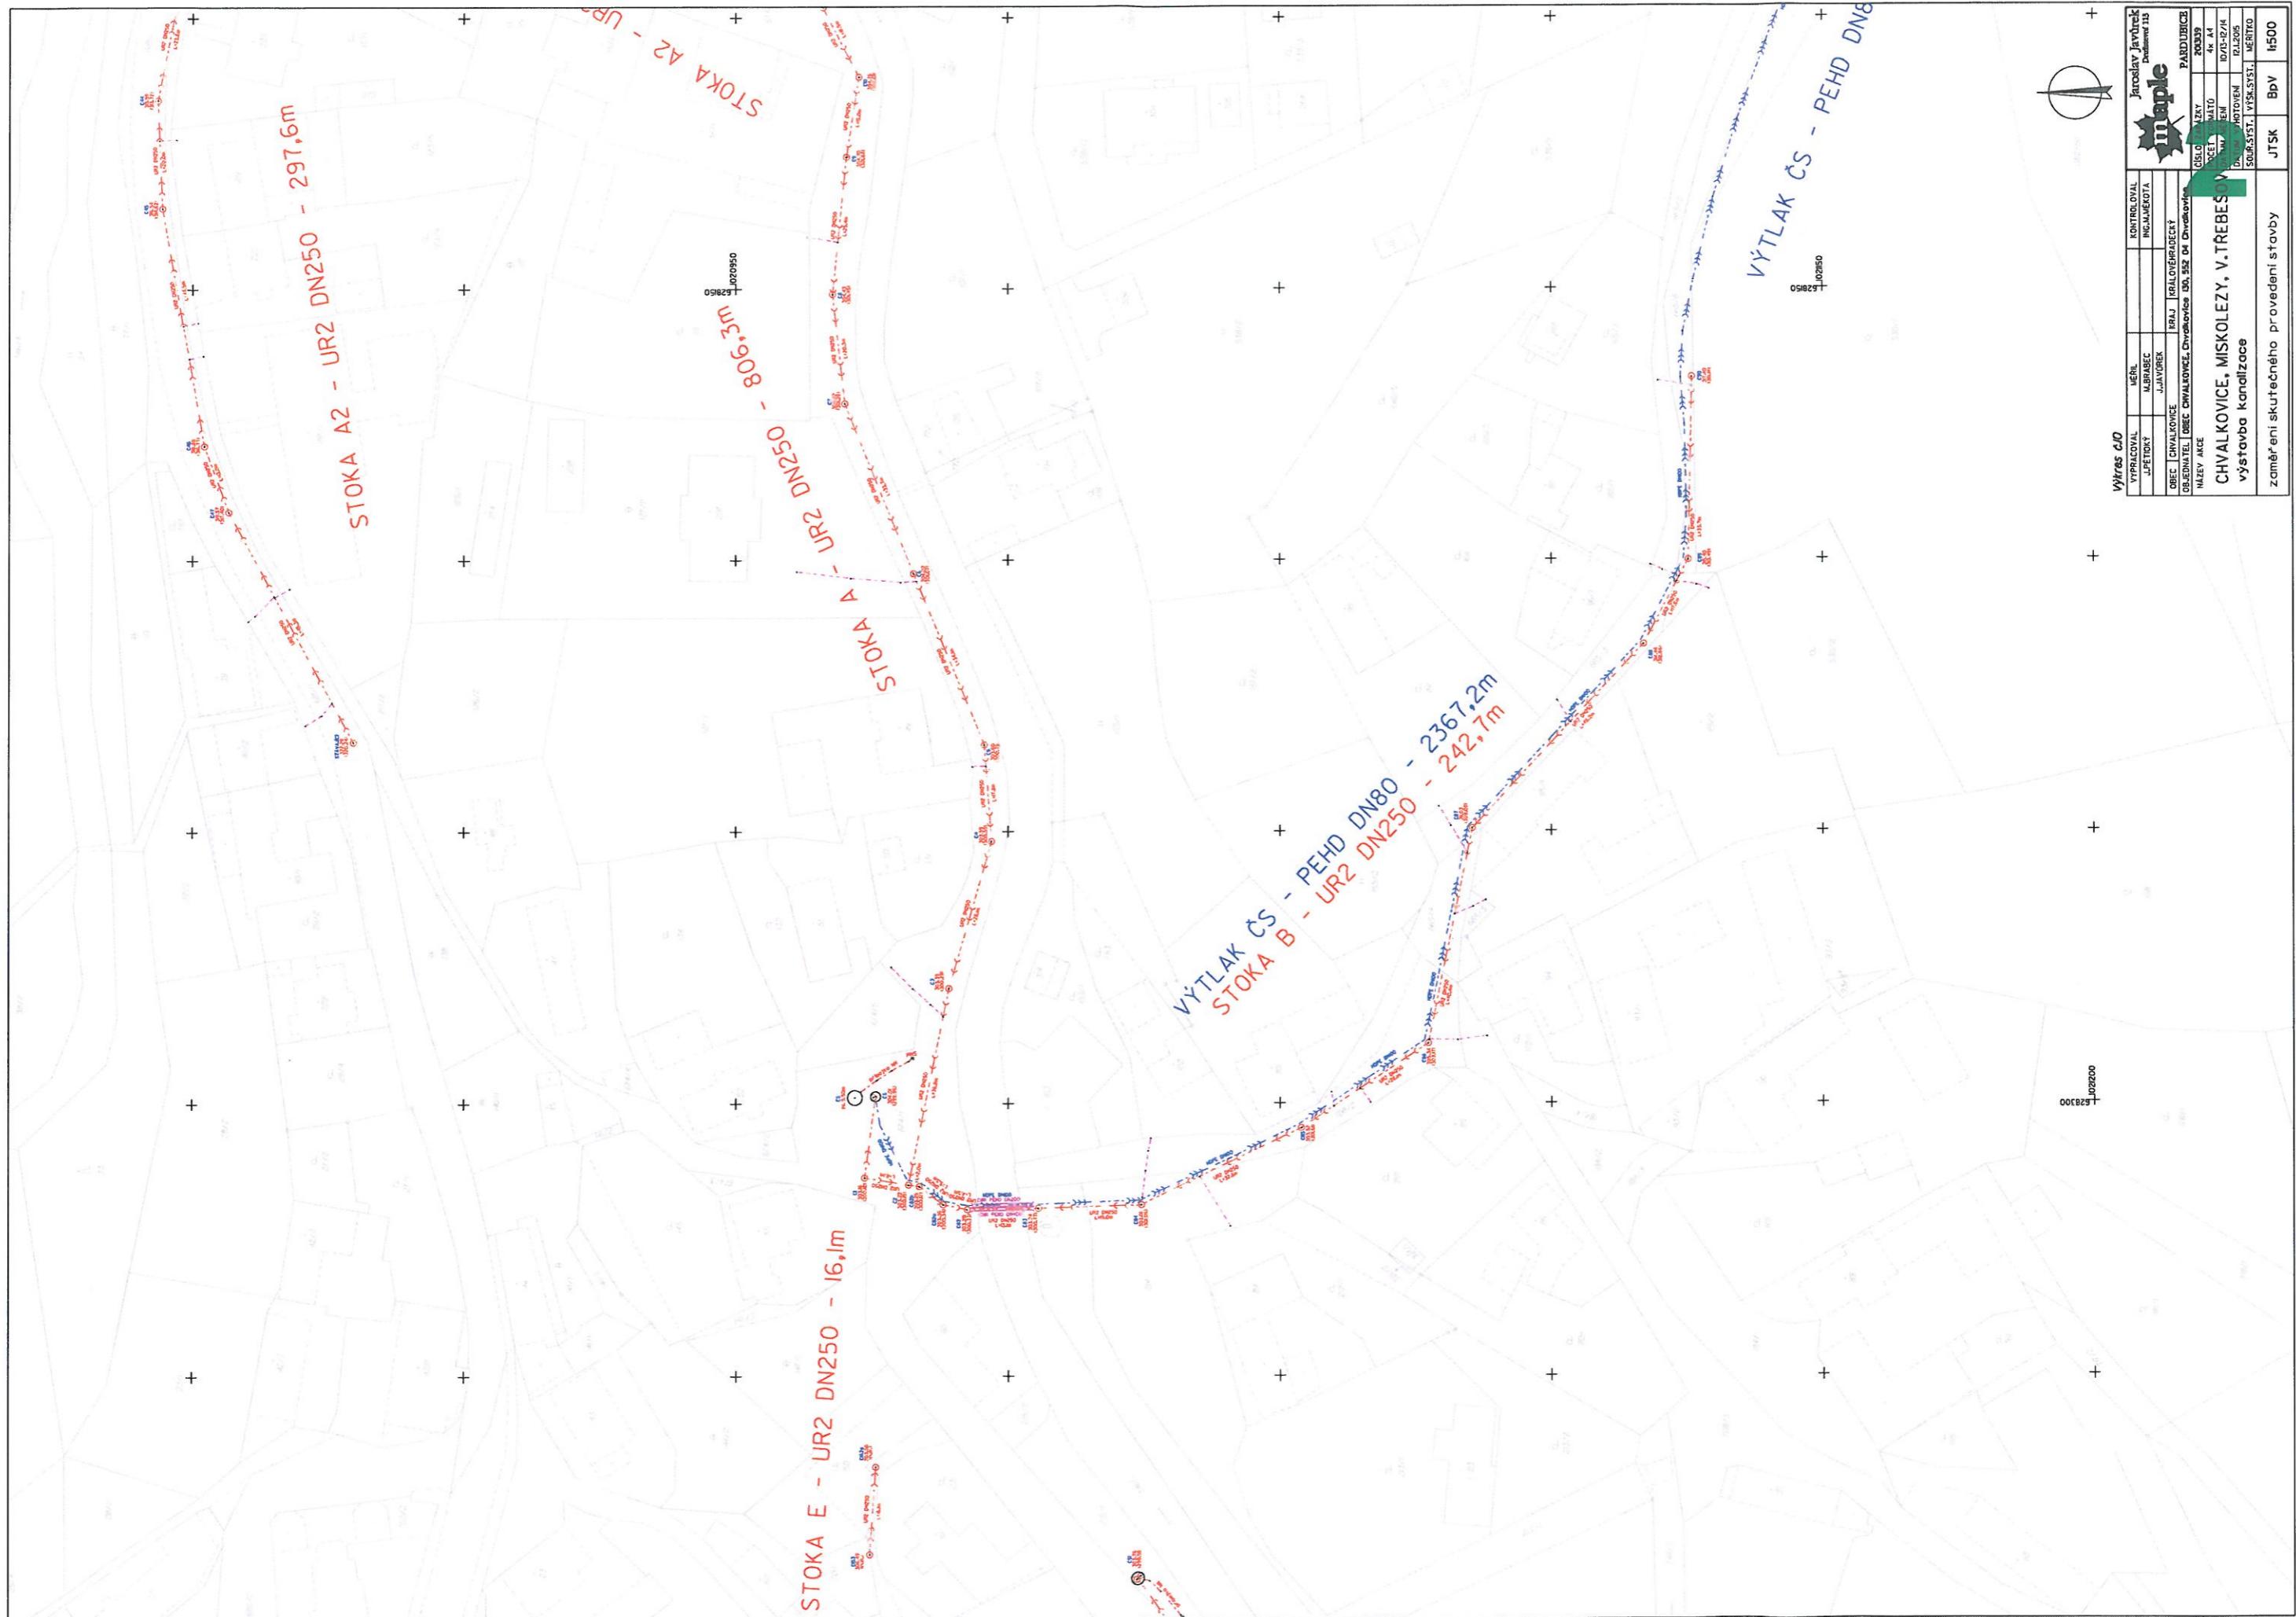




|  |                      |               |
|--|----------------------|---------------|
| VYPRACOVÁL   | MĚŘIL                | KONTROLLOVAL  |
| J.PĚTICKÝ  | M.BRABEC             | ING.M. MĚKOTA |
|  | J.JAVŮREK            |               |
| OBEC CHVALKOVICE   | KRAJ KRALOVÉHRADECKÝ |               |
| OBJEDNATEL OBEC CHVALKOVICE, Chvalkovice 130, 552 04 Chvalkovice |                      | PARDUBICE     |
| NÁZEV AKCE   |                      |               |
| CHVALKOVICE, MISKOLEZY, V.TŘEBEŠOV                               |                      |               |
| výstavba kanalizace  |                      |               |
| zaměření skutečného provedení stavby                             | JTSK                 | maple 4500    |


Výkres č.3

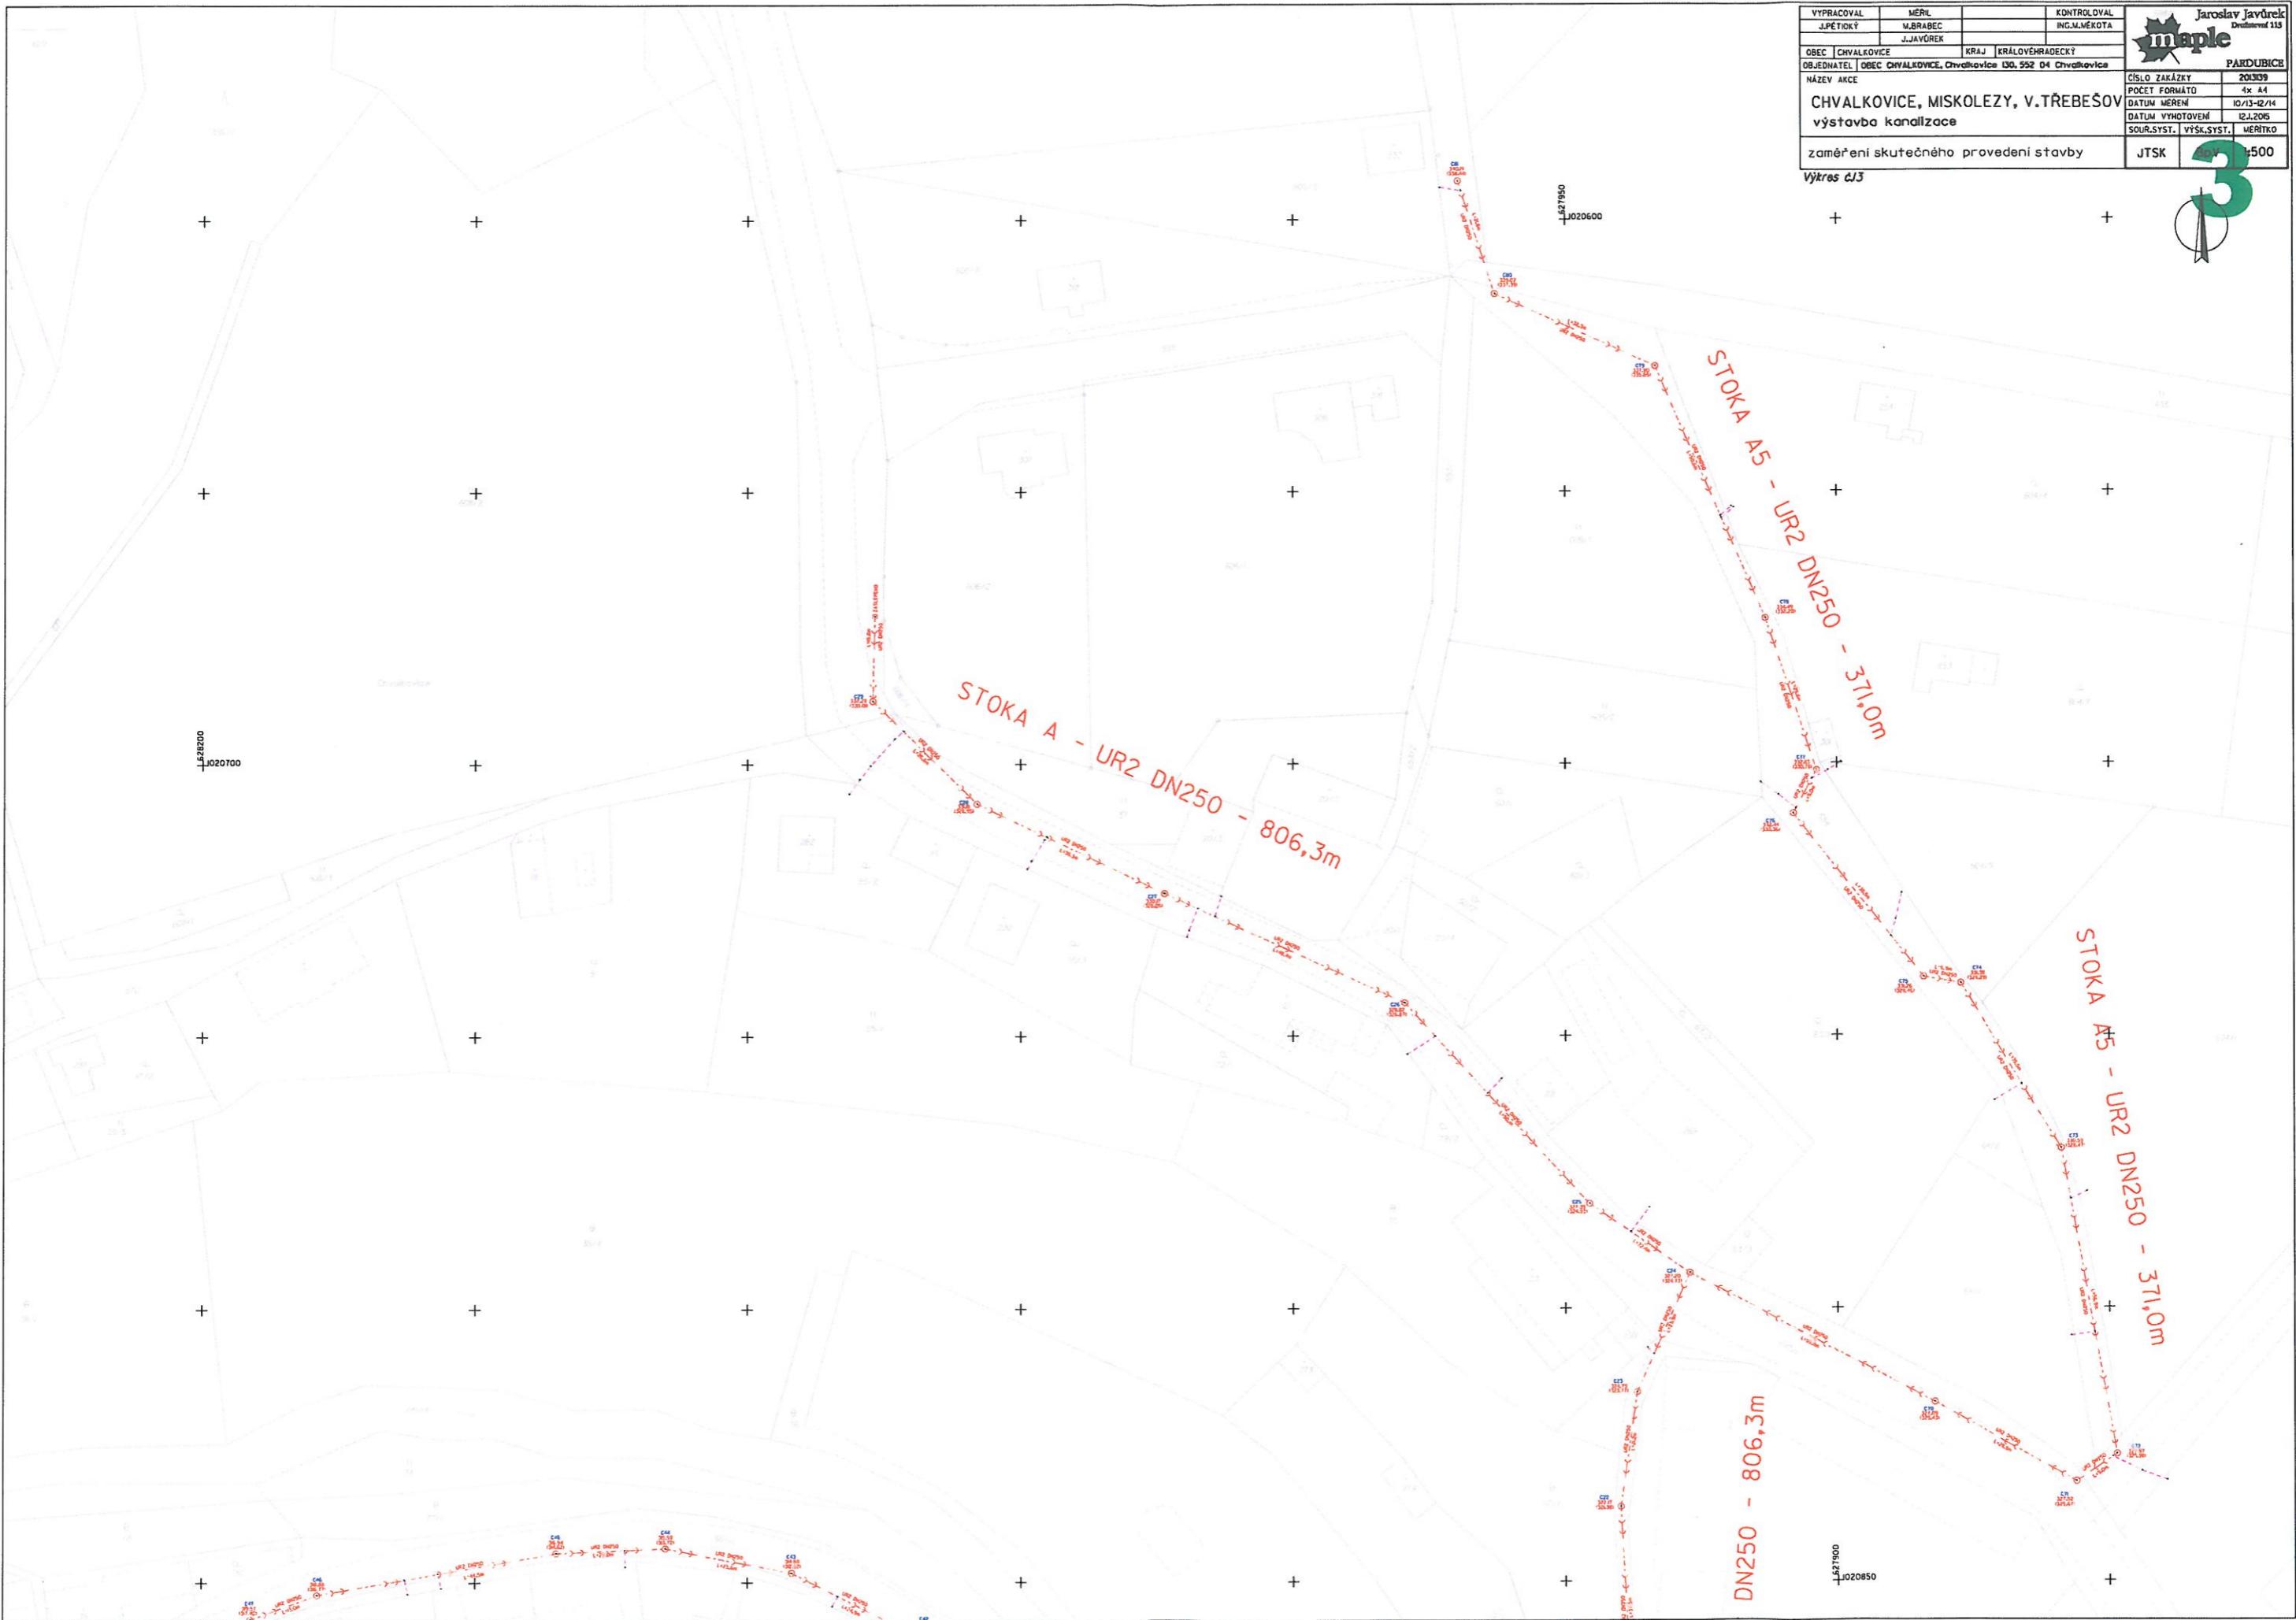



4

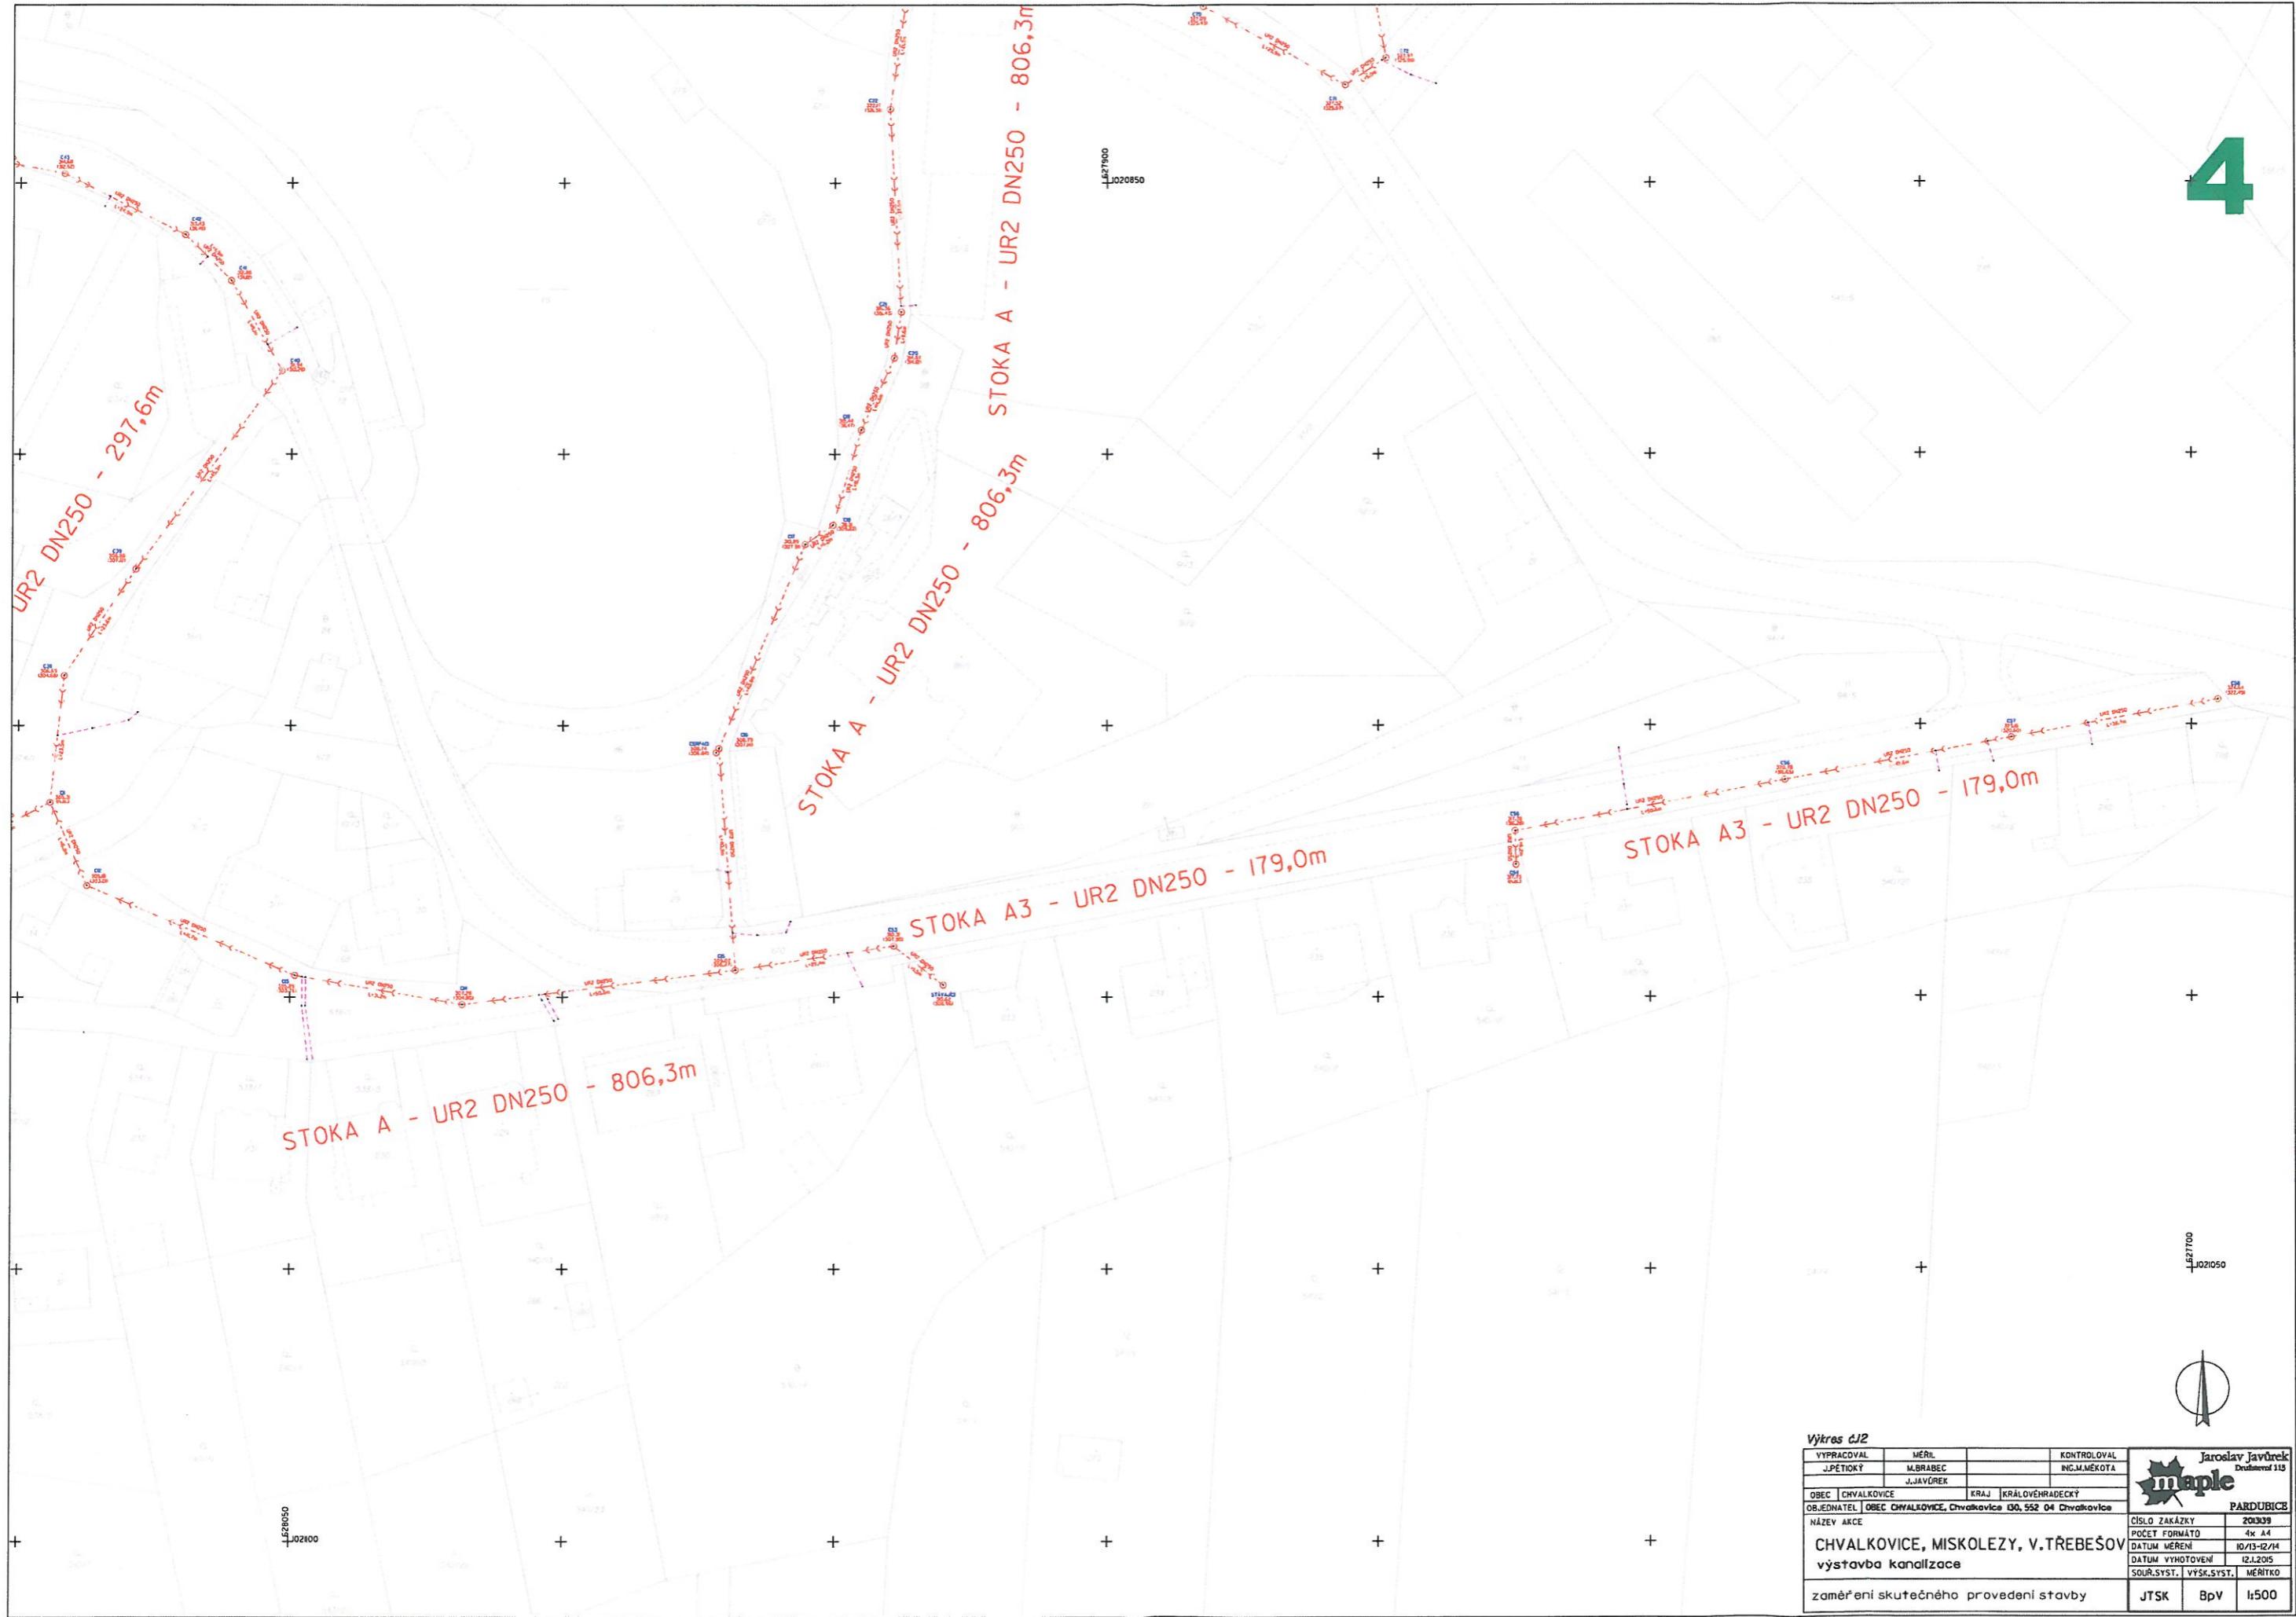

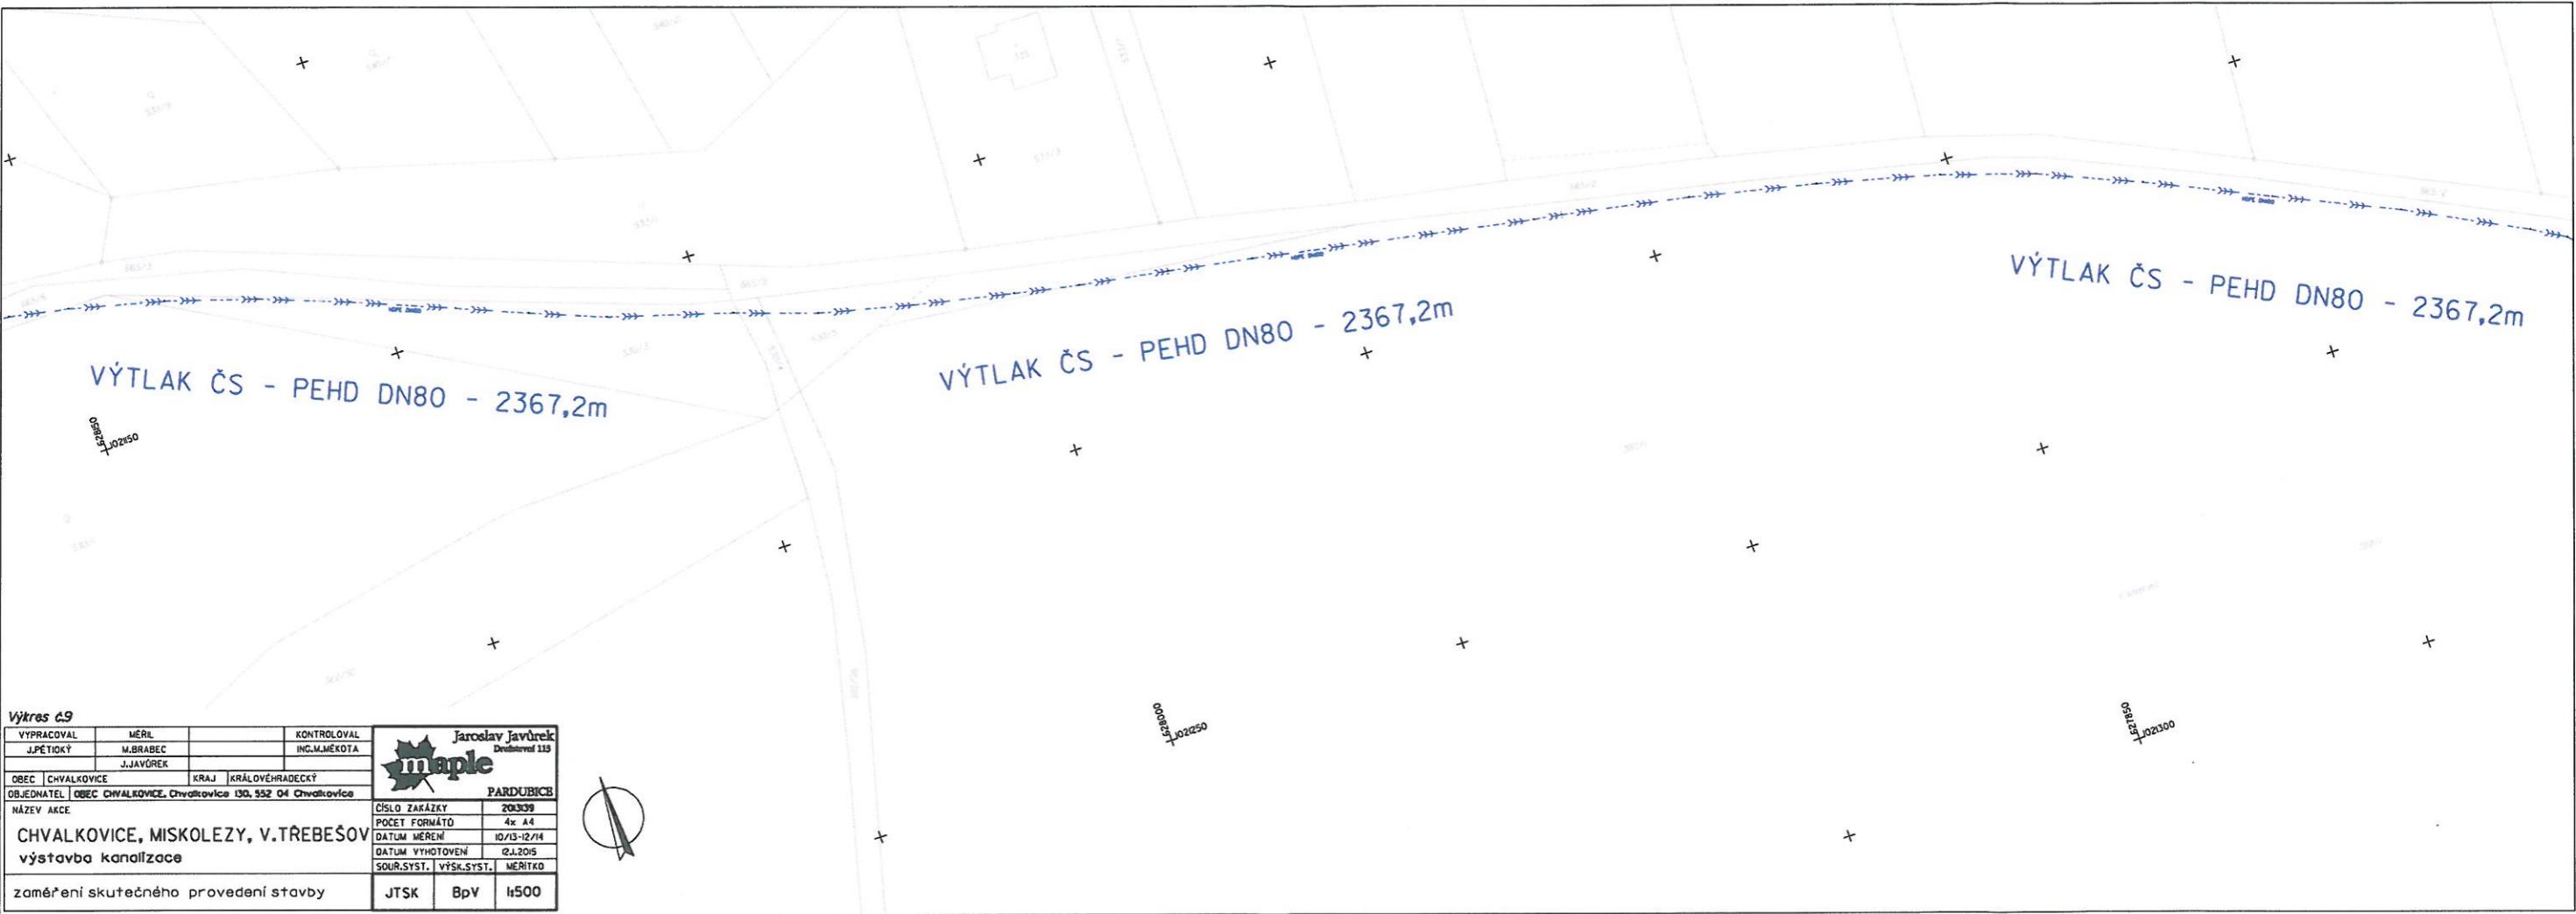

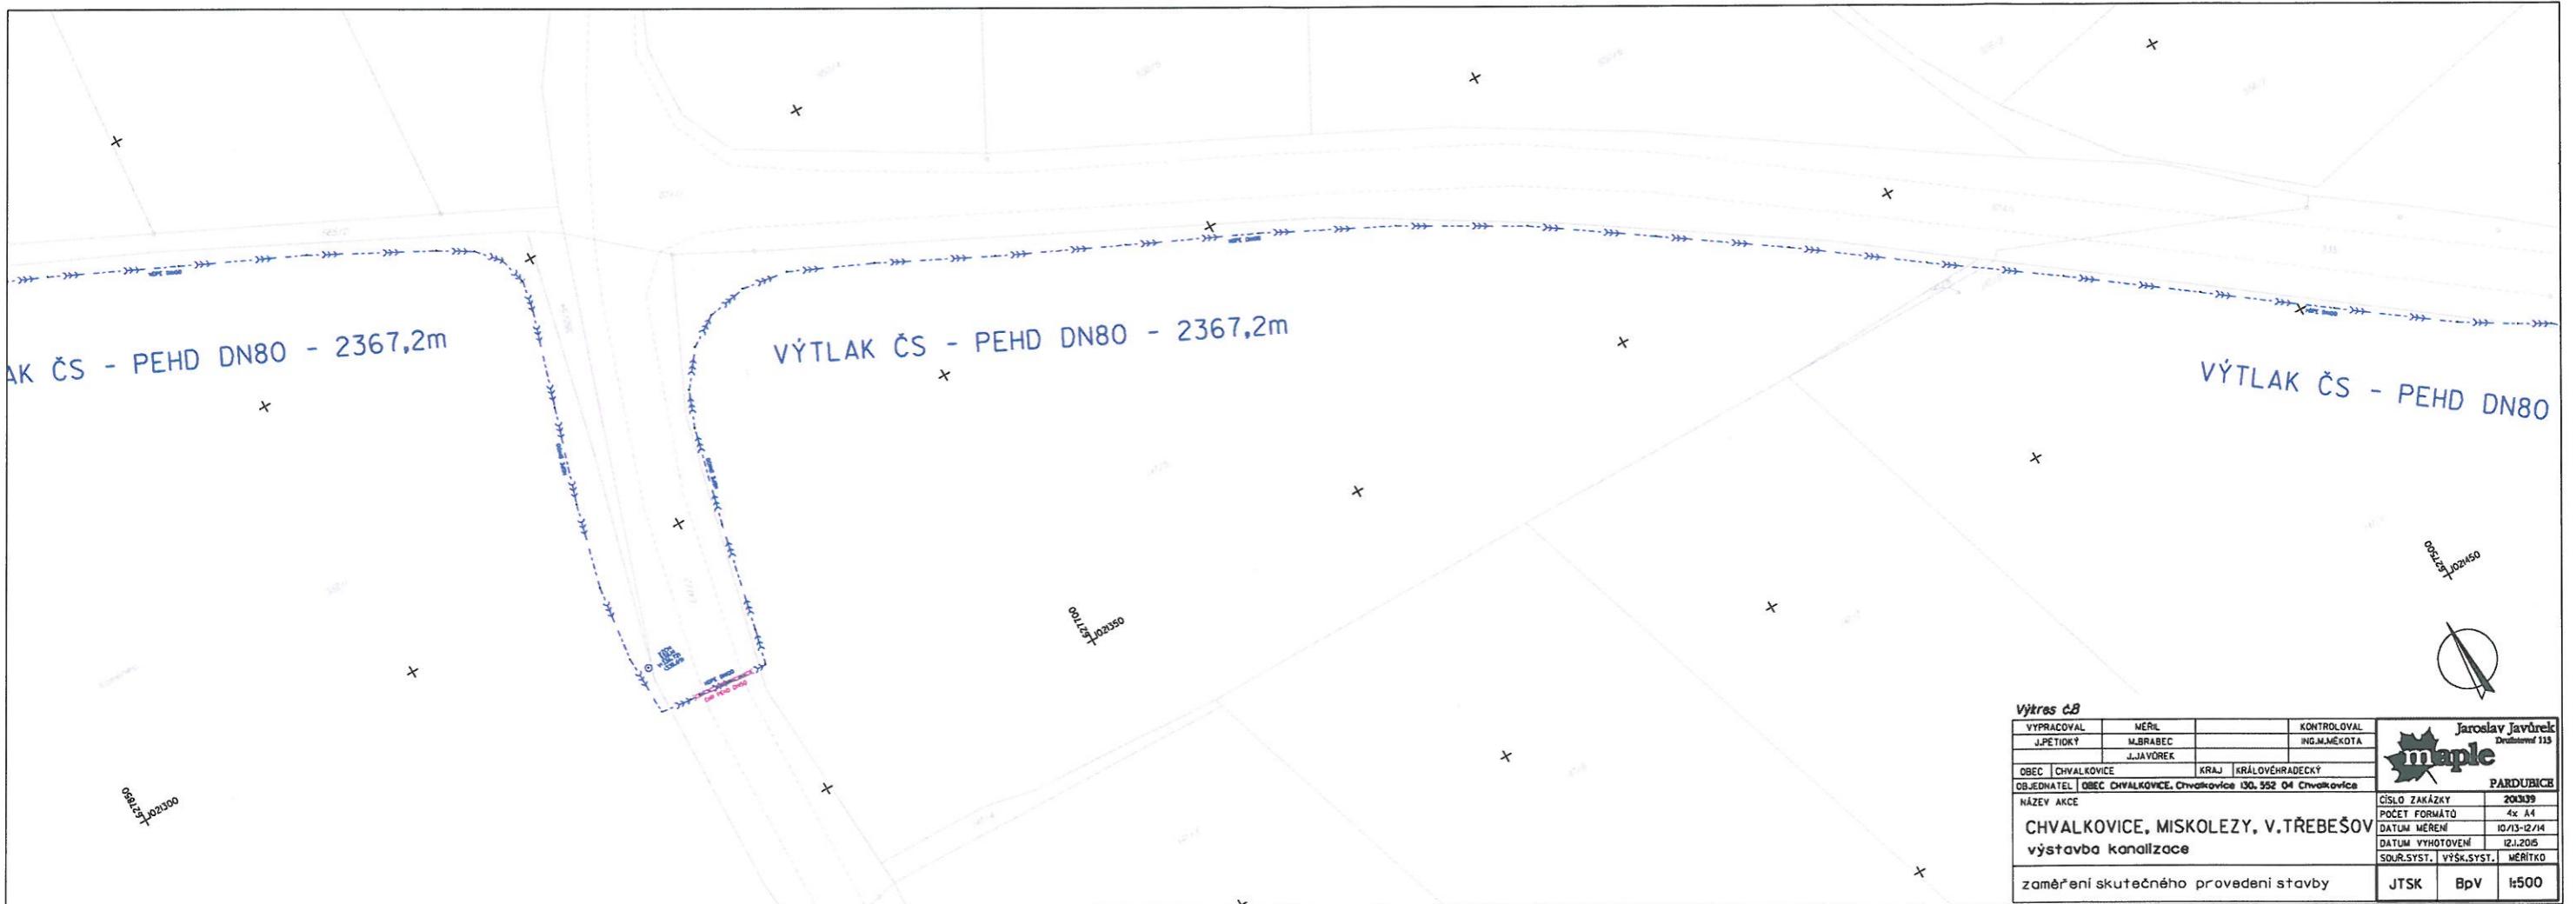

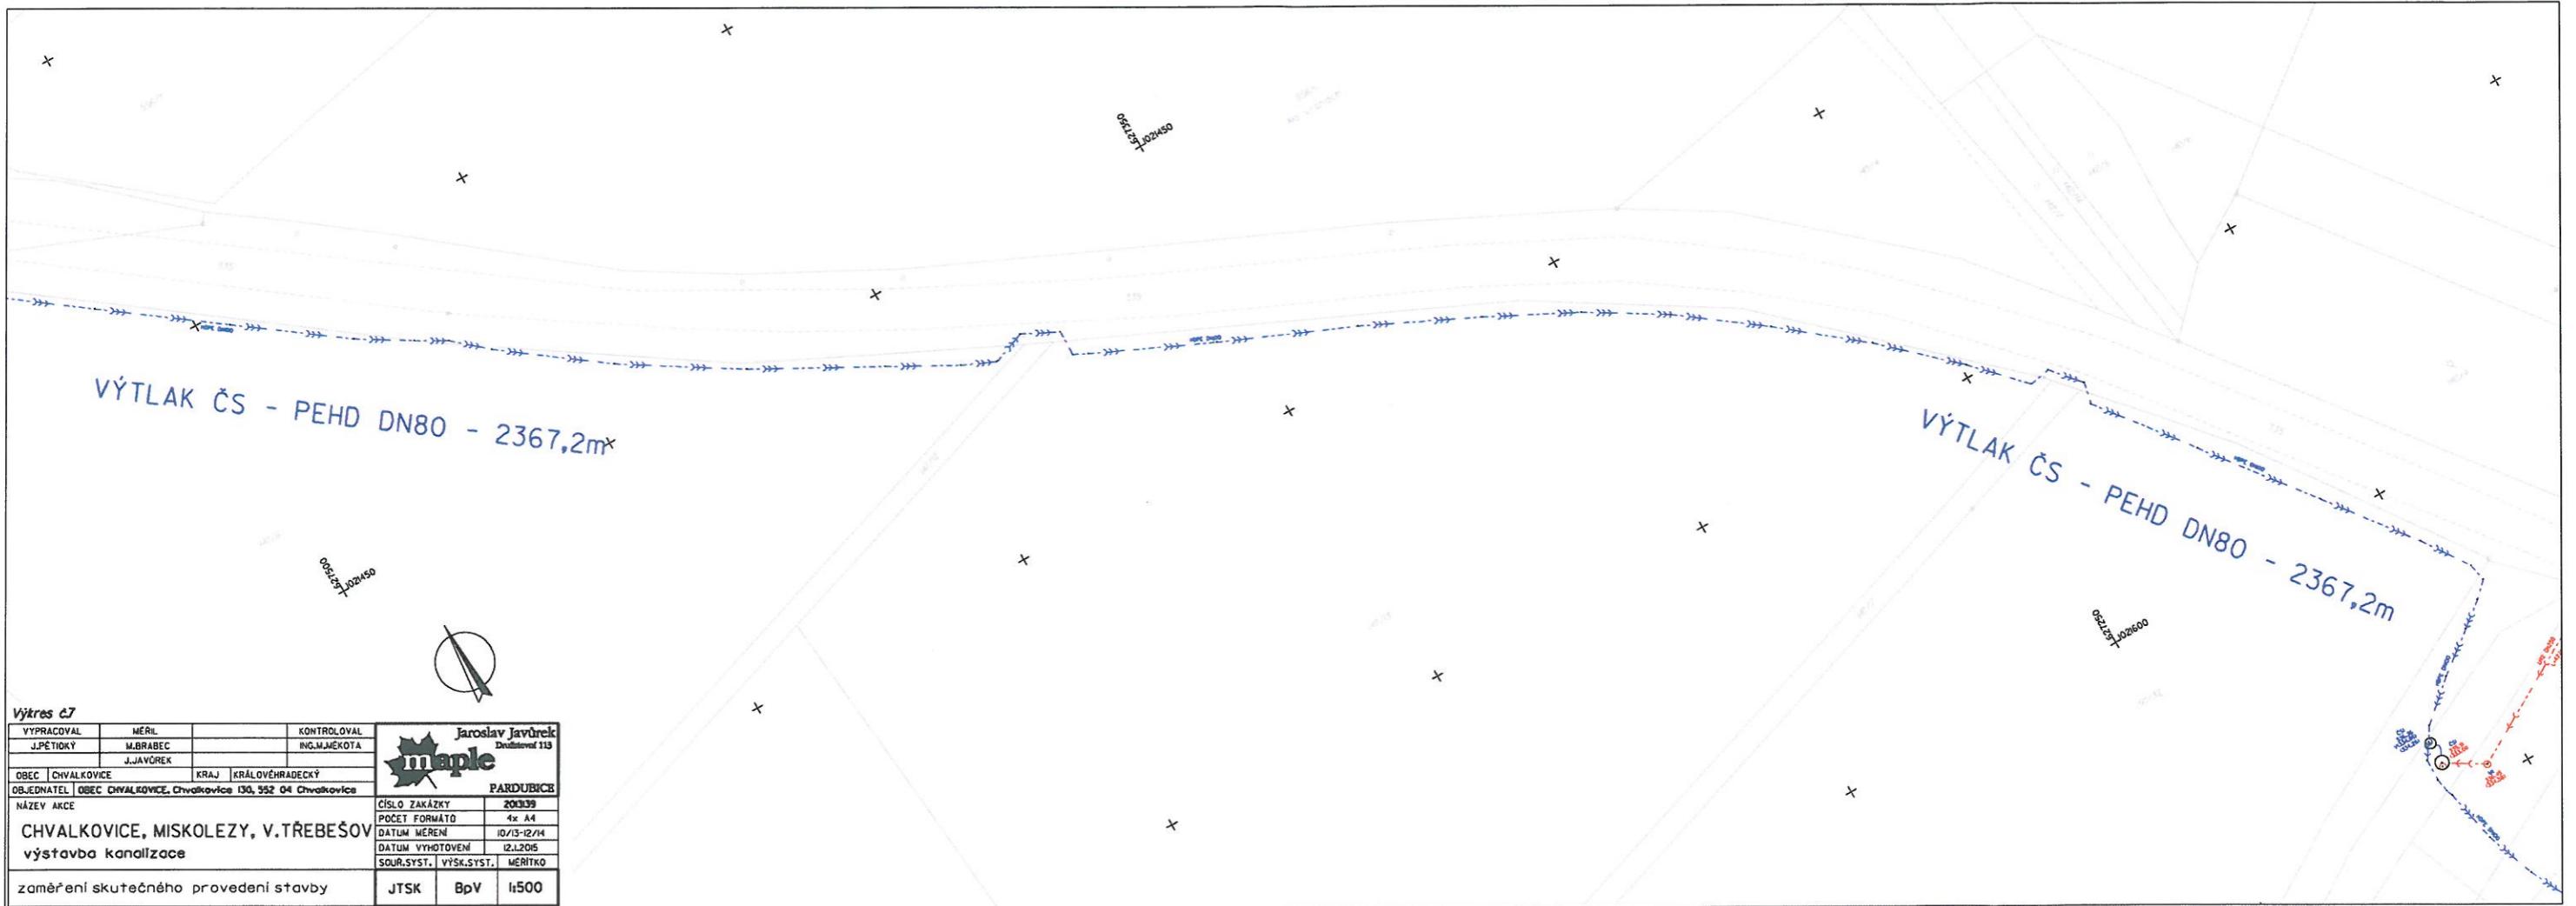

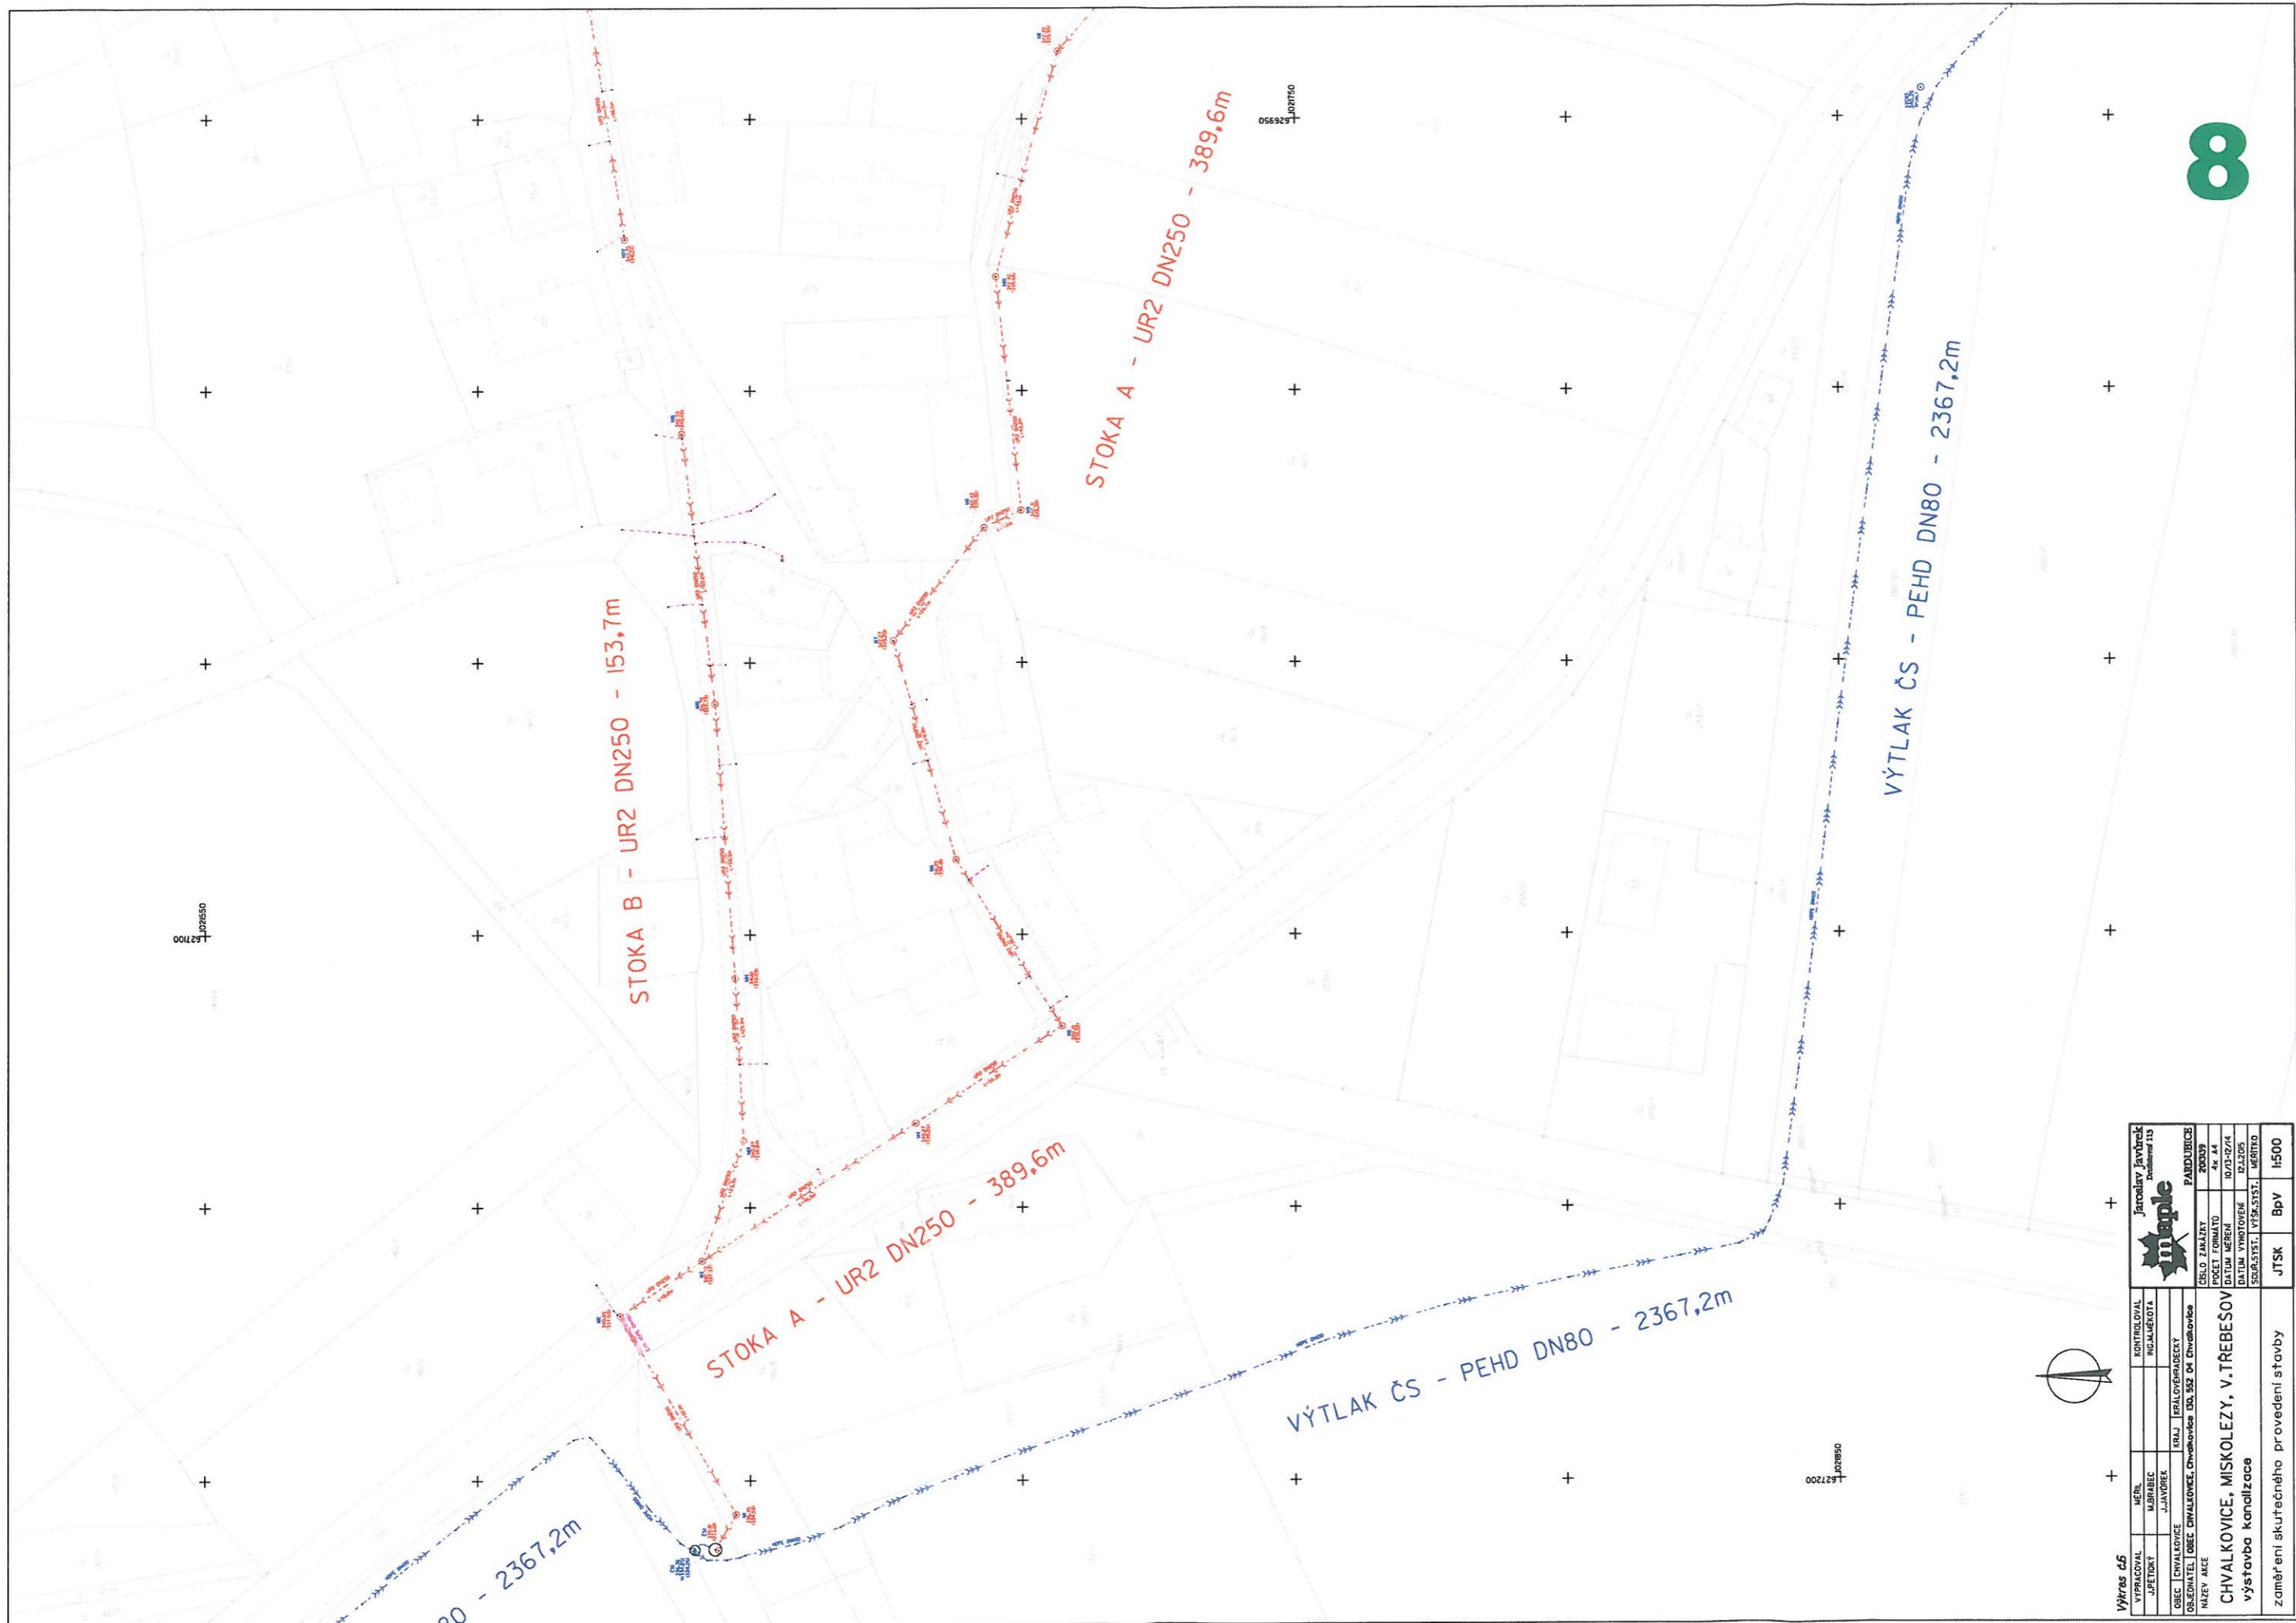

|                                      |   |                         |                |
|--------------------------------------|---|-------------------------|----------------|



9

